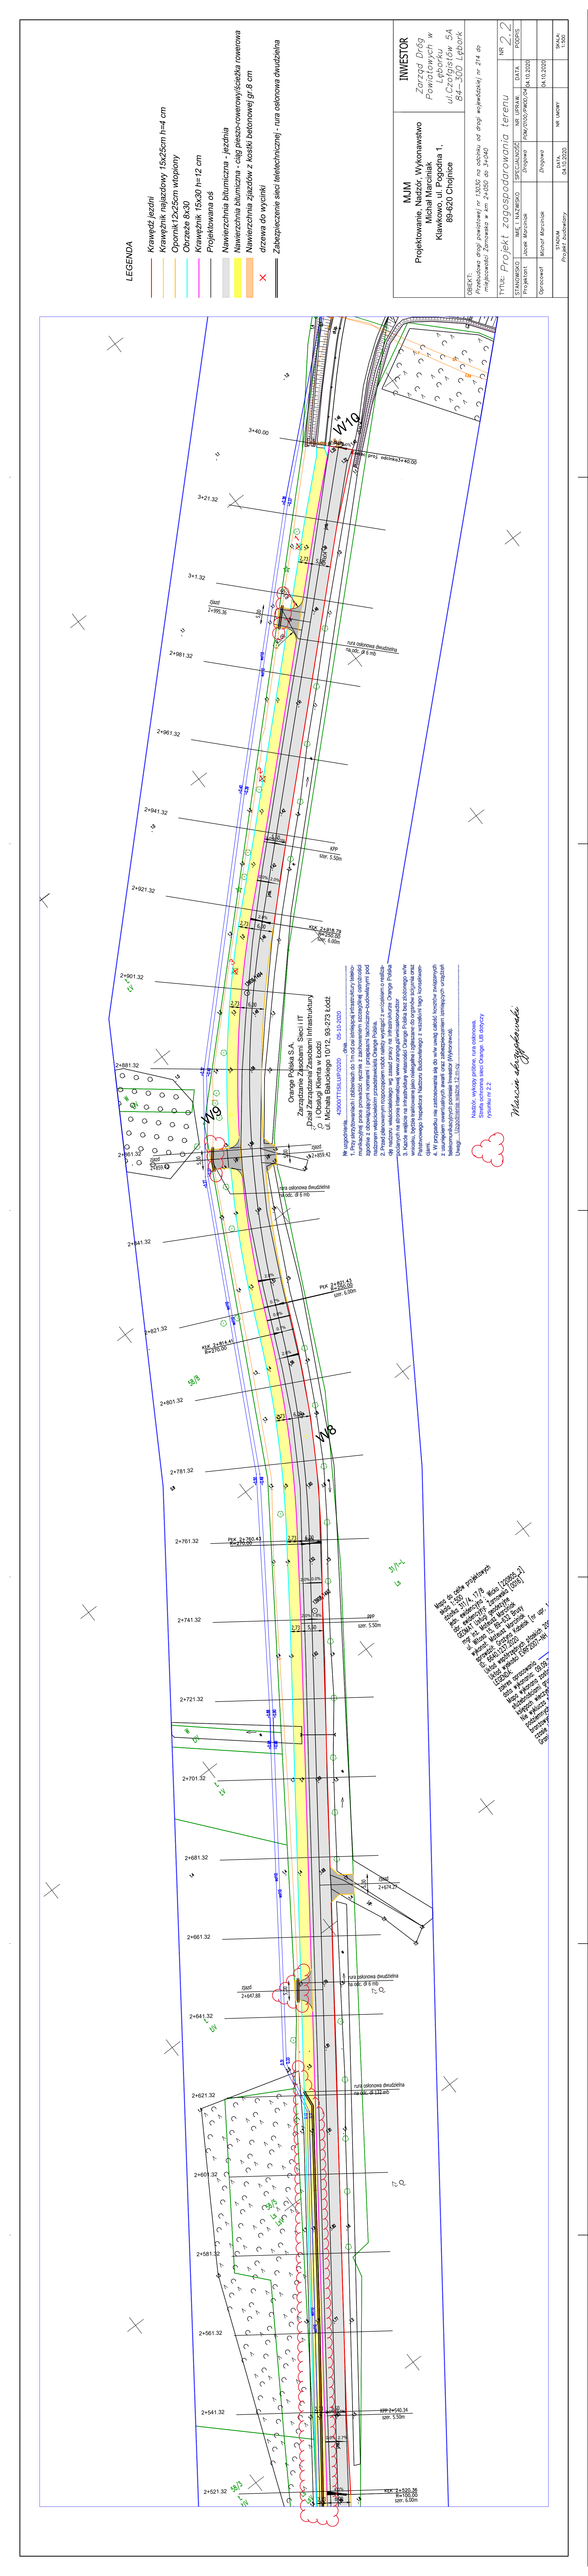
LEGENDA
Krawędź jezdni
Krawężnik najazdowy 15x25cm h=4 cm
Opornik 12x25cm wtopiony
Obrzeże 8x30
Krawężnik 15x30 h=12 cm
Projektowana oś
Nawierzchnia bitumiczna - jezdnia
Nawierzchnia zjazdów z kostki betonowej gr 8 cm
drzewa do wycinki
Zabezpieczenie sieci teletechnicznej - rura osłonowa dwudzielna
INWESTOR
NAZWA OBIEKTU: Projekt zagospodarowania terenu
NR 2.2
SKALA: 1:500
DATA: 04.10.2020
PROFESJA: Projekt budowlany
AUTOR: Michał Marciniak
SPRAWDZIŁ: Jacek Marciniak
OPRACOWAŁ: Michał Marciniak
Projektowanie, Nadzór, Wykonawstwo
Michał Marciniak
Kławkowo, ul. Pogodna 1,
89-620 Chojnice
PROJEKTANT: Jacek Marciniak
SPRAWDZAJĄCY: Michał Marciniak
ZATWIERDZIŁ: mgr Michał Marciniak
Orange Polska S.A.
Zarządzanie Zasobami Sieci i IT
Dział Zarządzania Zasobami Infrastruktury
ul. Michała Bałuckiego 10/12, 93-273 Łódź
Nr zapytania: 4290017155/LUP/2020 z dn. 30.10.2020
1. Przy przybliżeniach i odbiorach do 1m od osi sieci/ięcia infrastruktury należy
zgłosić 2 obowiązującymi numerami (zgłoszenie techniczno-ruchowe/prac pod
napięciem) na stronie internetowej www.orangeinfrastruktura.pl
2. Przed planowanymi inspekcjami/odbiorami należy wystąpić z wnioskiem o
udostępnienie dokumentacji powykonawczej sieci/infrastruktury. Wniosek należy
składać na stronie internetowej www.orangeinfrastruktura.pl
5. W przypadku wystąpienia awarii sieci należy zawiadomić pracownika
technicznego/ruchowego Orange Polska S.A. w terminie 24 godzin od zaistnienia
zdarzenia.
Nadzór archeologiczny
Strefa ochronna sieci Orange: UR-stopczyk
rysunek nr 2.2
Marcin Długołęcki
Wykaz dz. pola projektowych
działka 1.1/1, 278 - ścieżka rowerowa
